

Département de la Lozère

Commune du POMPIDOU

Maître d'ouvrage : Commune du Pompidou

Maître d'oeuvre : Cabinet MEGRET

Projet :  
réalisation du réseaux  
d'assainissement du village

plan de recolement des voiries  
planche 1/3

vison du géomètre  
Nom : JOUVE  
Signature :

vison du conducteur de travaux  
Nom :  
Signature :


vison du chef chantier  
Nom :  
Signature :

Note : Le nivellement est rattaché au Système IGN 69  
Les coordonnées ne sont pas rattachées au Système Lambert Zone 3 (Système local)

indice	date	modifications apportées
A	02/11/2015	



échelle : 1/200e

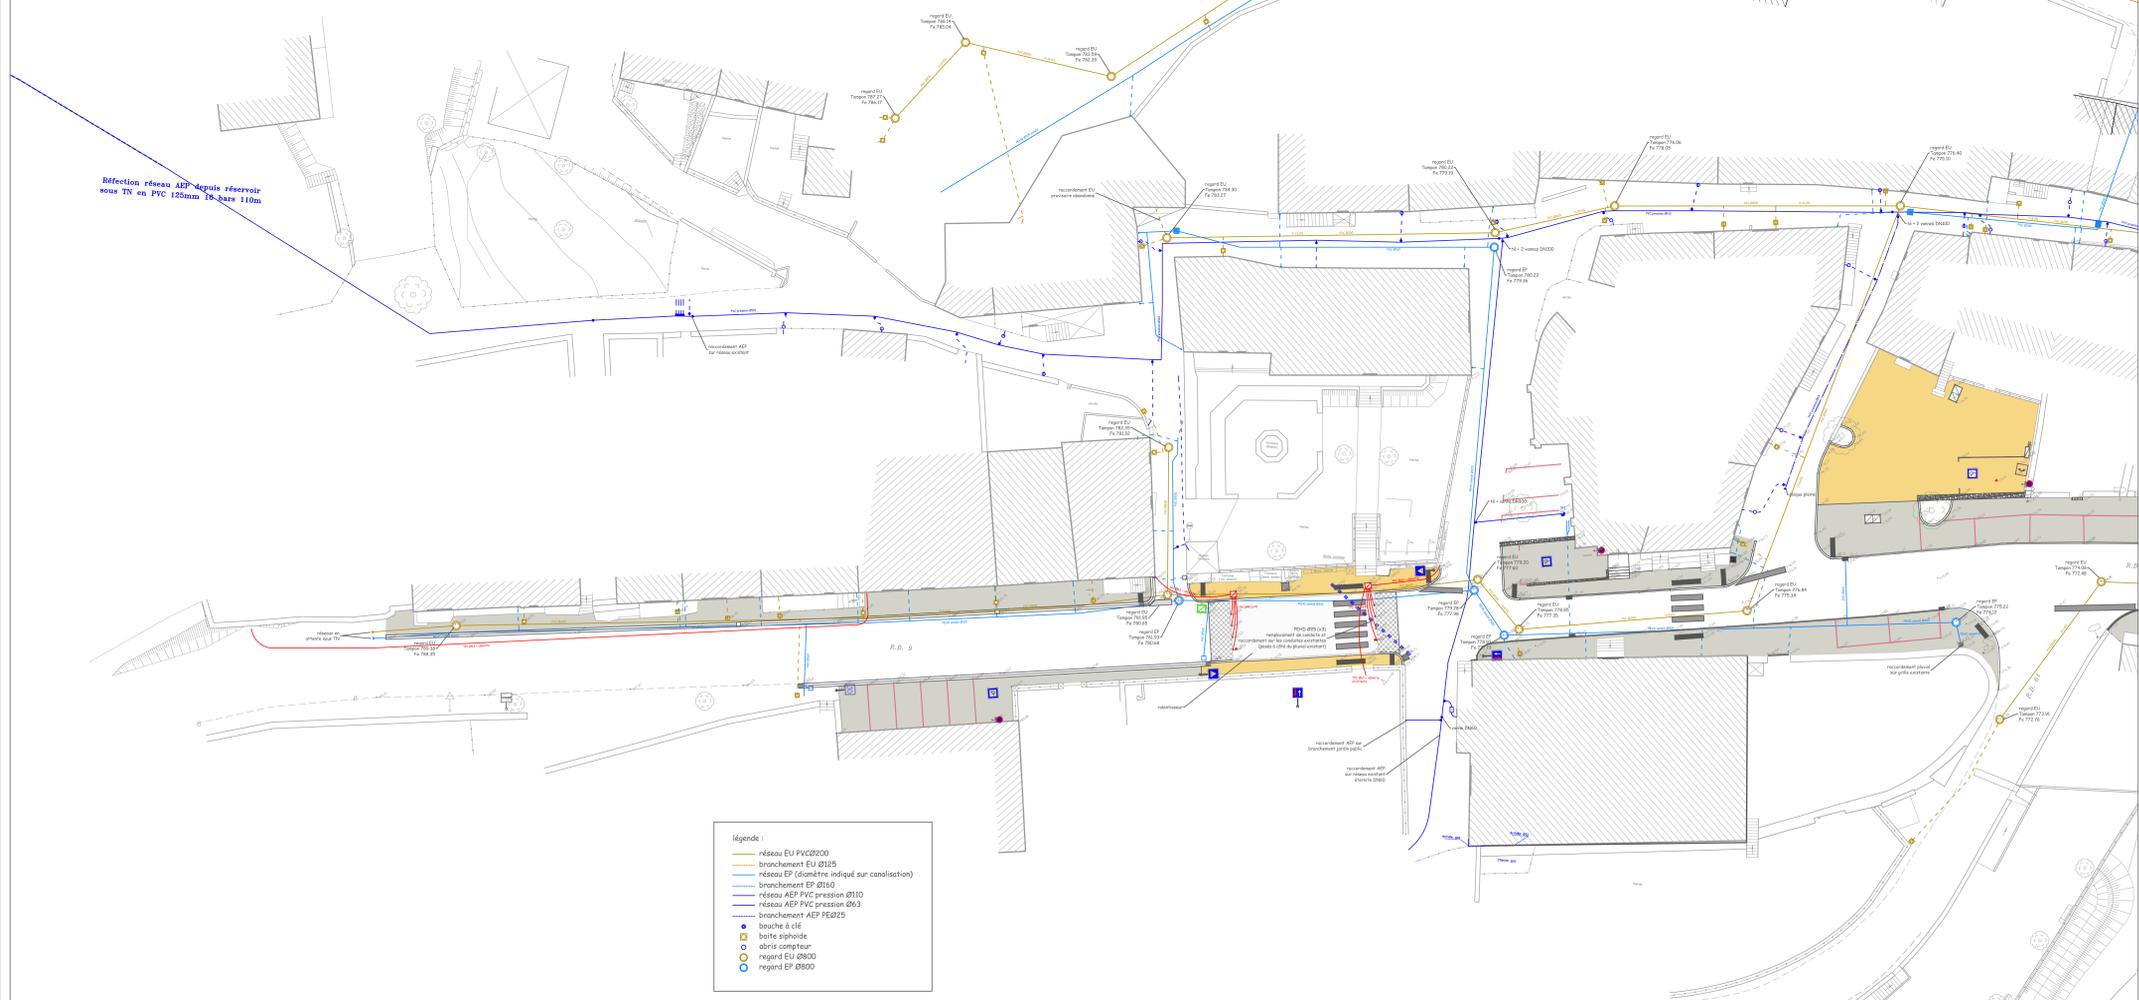

- Légende :
- réseau EU PVC Ø200
  - branchement EU Ø125
  - branchement EP Ø160
  - réseau AEP PVC pression Ø110
  - bouche à clé
  - boîte siphonée
  - abris compteur
  - regard EU Ø800
  - regard EP Ø800

Département de la Lozère

Commune du POMPIDOU

Maître d'ouvrage : Commune du Pempidou

Maître d'oeuvre : Cabinet MEGRET

Projet :  
réalisation du réseaux  
d'assainissement du village

plan de recolement des voiries  
planche 2/3


visu du géomètre		visu du conducteur de travaux	
Nom : JOUVE		Nom :	
Signature :		Signature :	
visu du chef chantier			
Nom :			
Signature :			

Nota : Le nivellement est rattaché au Système IGN 69  
Les coordonnées ne sont pas rattachées au Système Lambert Zone 3 (Système local)

indice	date	modifications apportées
A	02/11/2015	



échelle : 1/200e

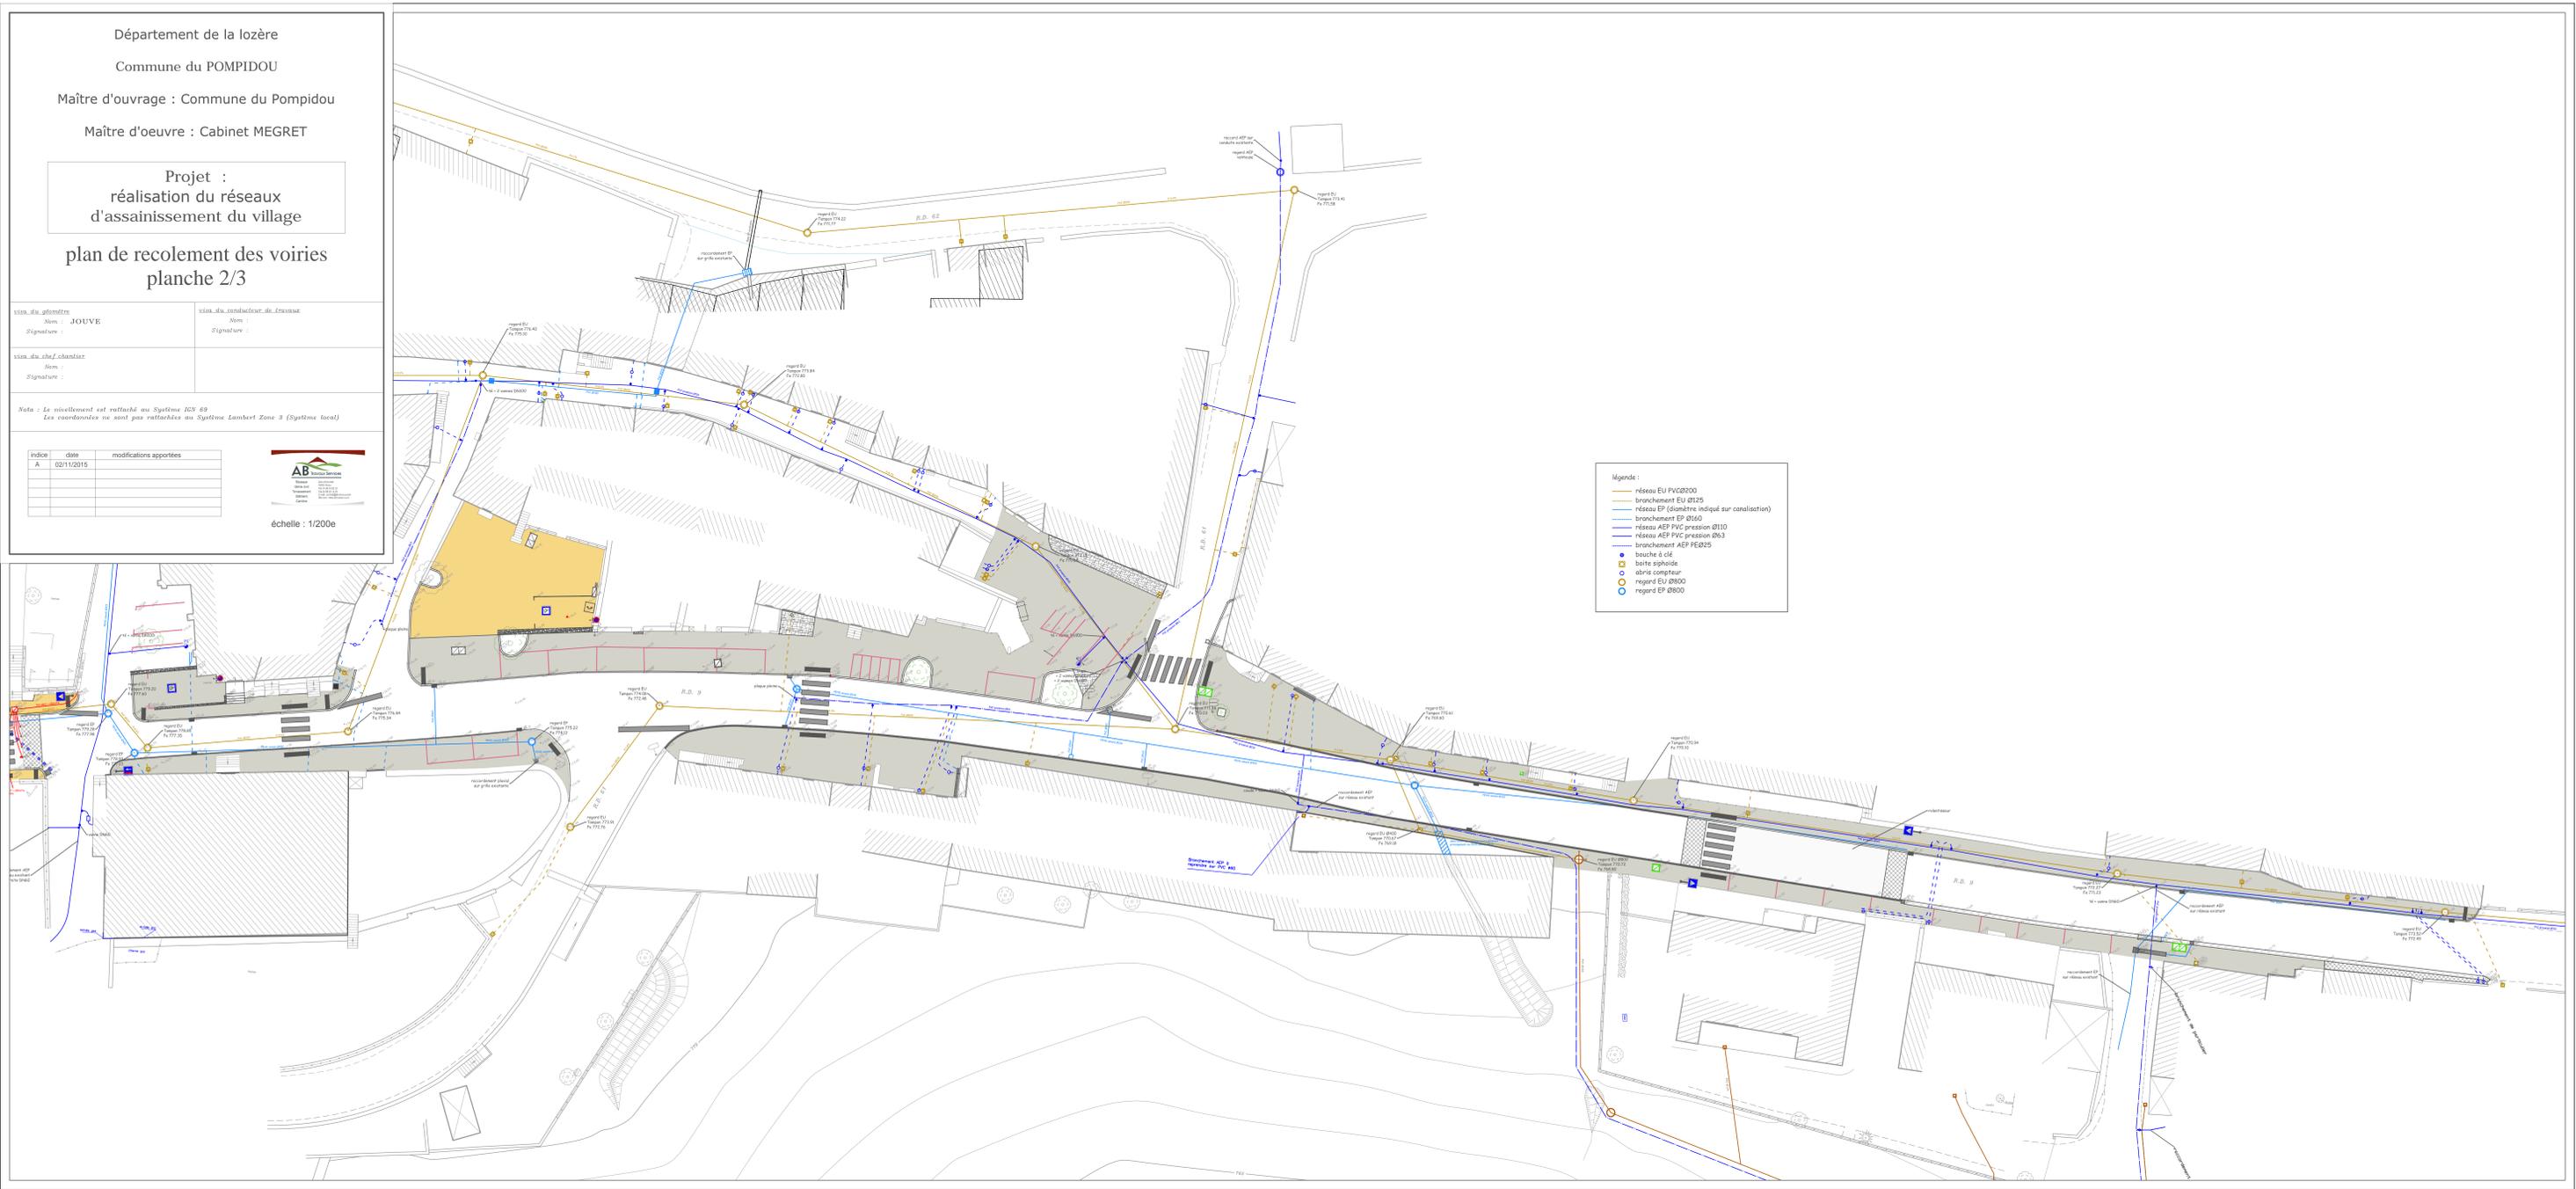

**Légende :**

- réseau EU PVC Ø200
- branchement EU Ø125
- branchement EP Ø160
- réseau AEP PVC pression Ø110
- réseau AEP PVC pression Ø63
- branchement AEP PE Ø25
- regard EU Ø800
- regard EP Ø800

Département de la Lozère

Commune du POMPIDOU

Maître d'ouvrage : Commune du Pempidou

Maître d'oeuvre : Cabinet MEGRET

Projet :  
réalisation du réseaux  
d'assainissement du village

plan de reolement des voiries  
planche 3/3


visu du géomètre Nom : JOUVE Signature :	visu du conducteur de travaux Nom : Signature :
visu du chef chantier Nom : Signature :	

Note : Le nivellement est rattaché au Système IGN 69  
Les coordonnées ne sont pas rattachées au Système Lambert Zone 3 (Système local)

indice	date	modifications apportées
A	02/11/2015	



échelle : 1/200e

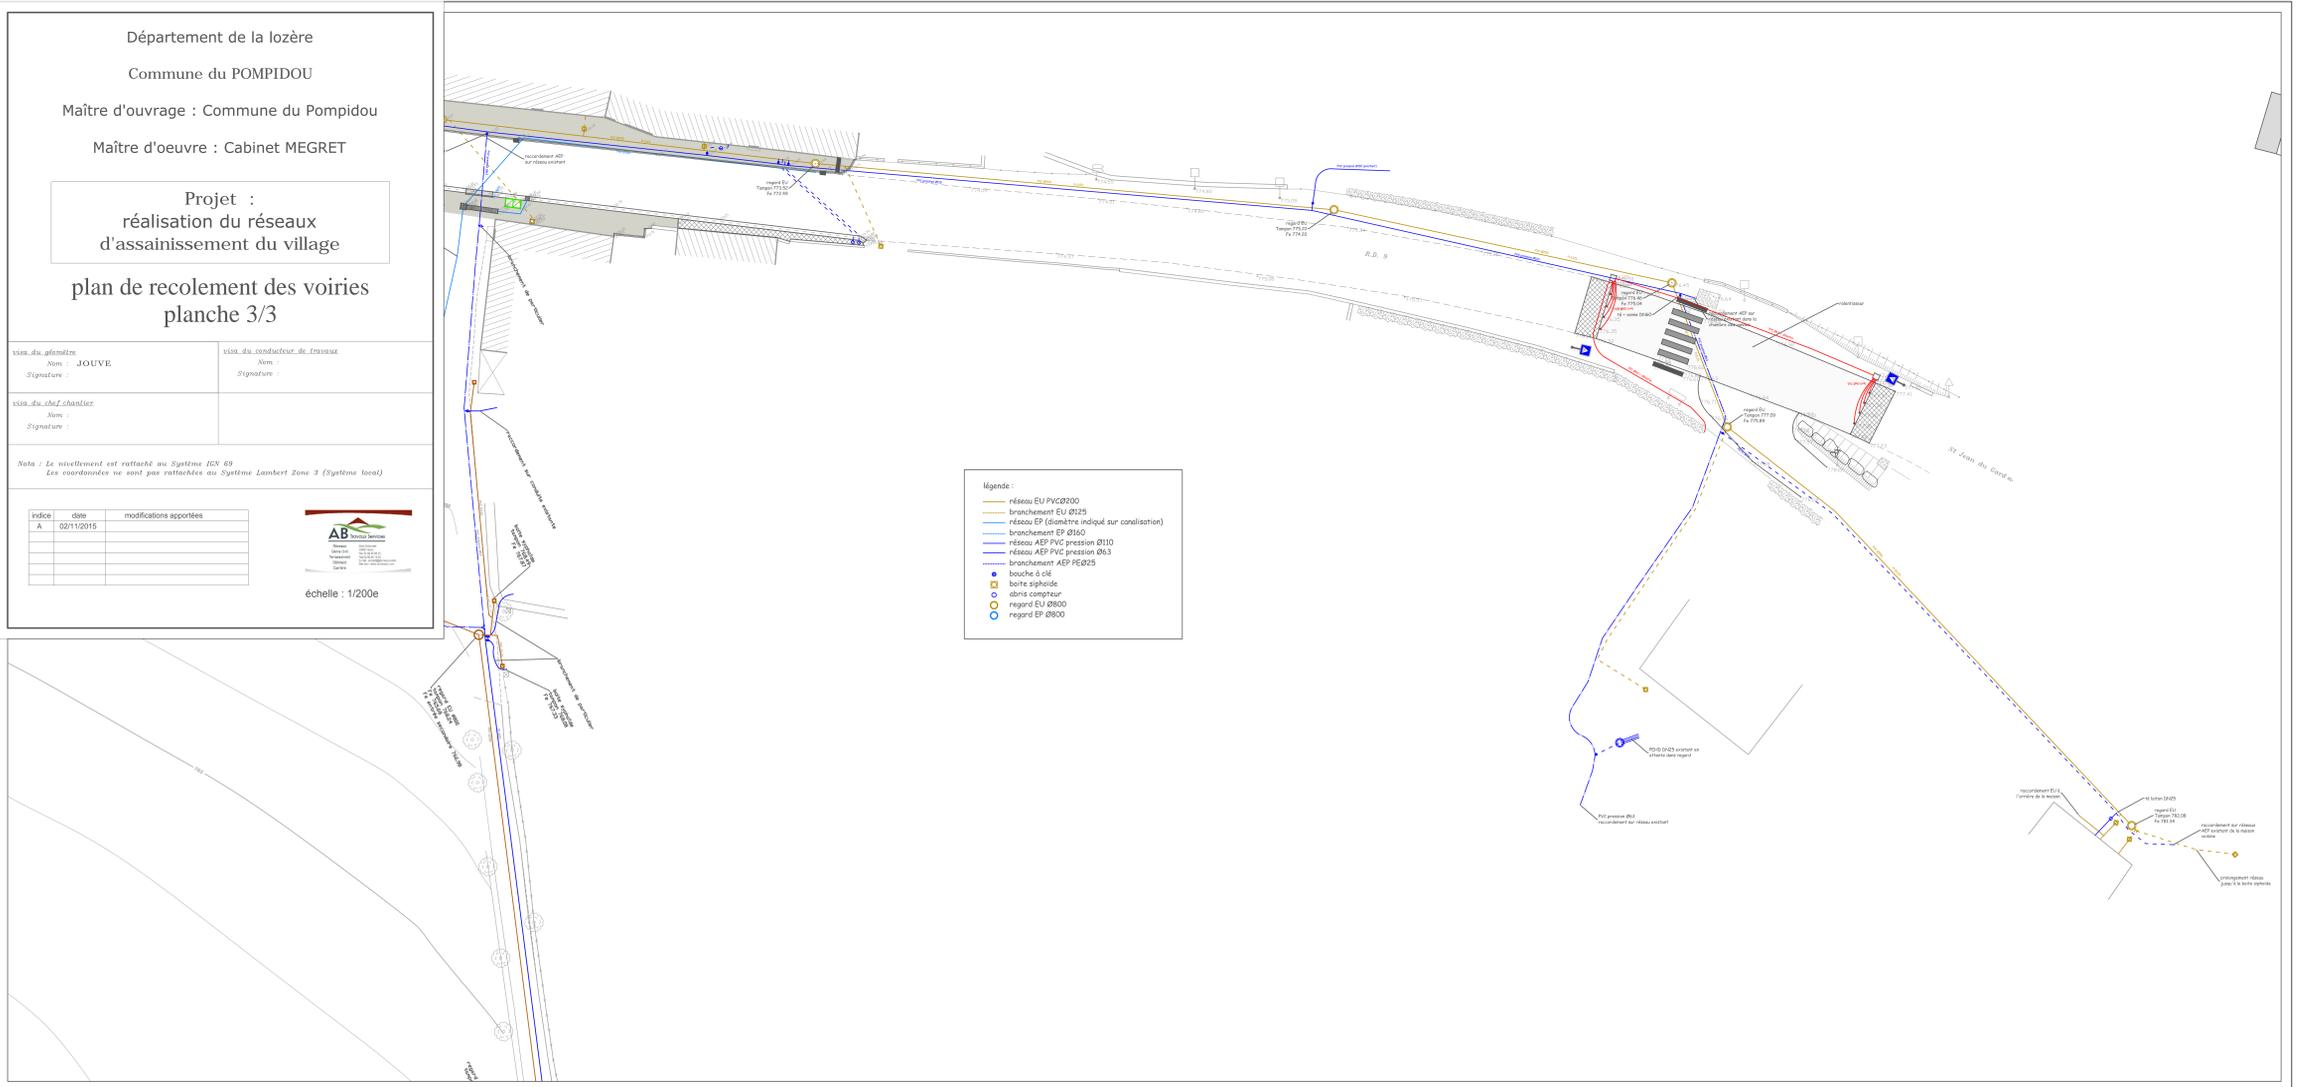

- Légende :
- Réseau EU PVC200
  - branchements EU Ø125
  - réseau EP (diamètre indiqué sur canalisation)
  - branchements EP Ø160
  - réseau AEP PVC pression Ø110
  - bouche à clé
  - boîte siphonnée
  - regard EU Ø800
  - regard EP Ø800